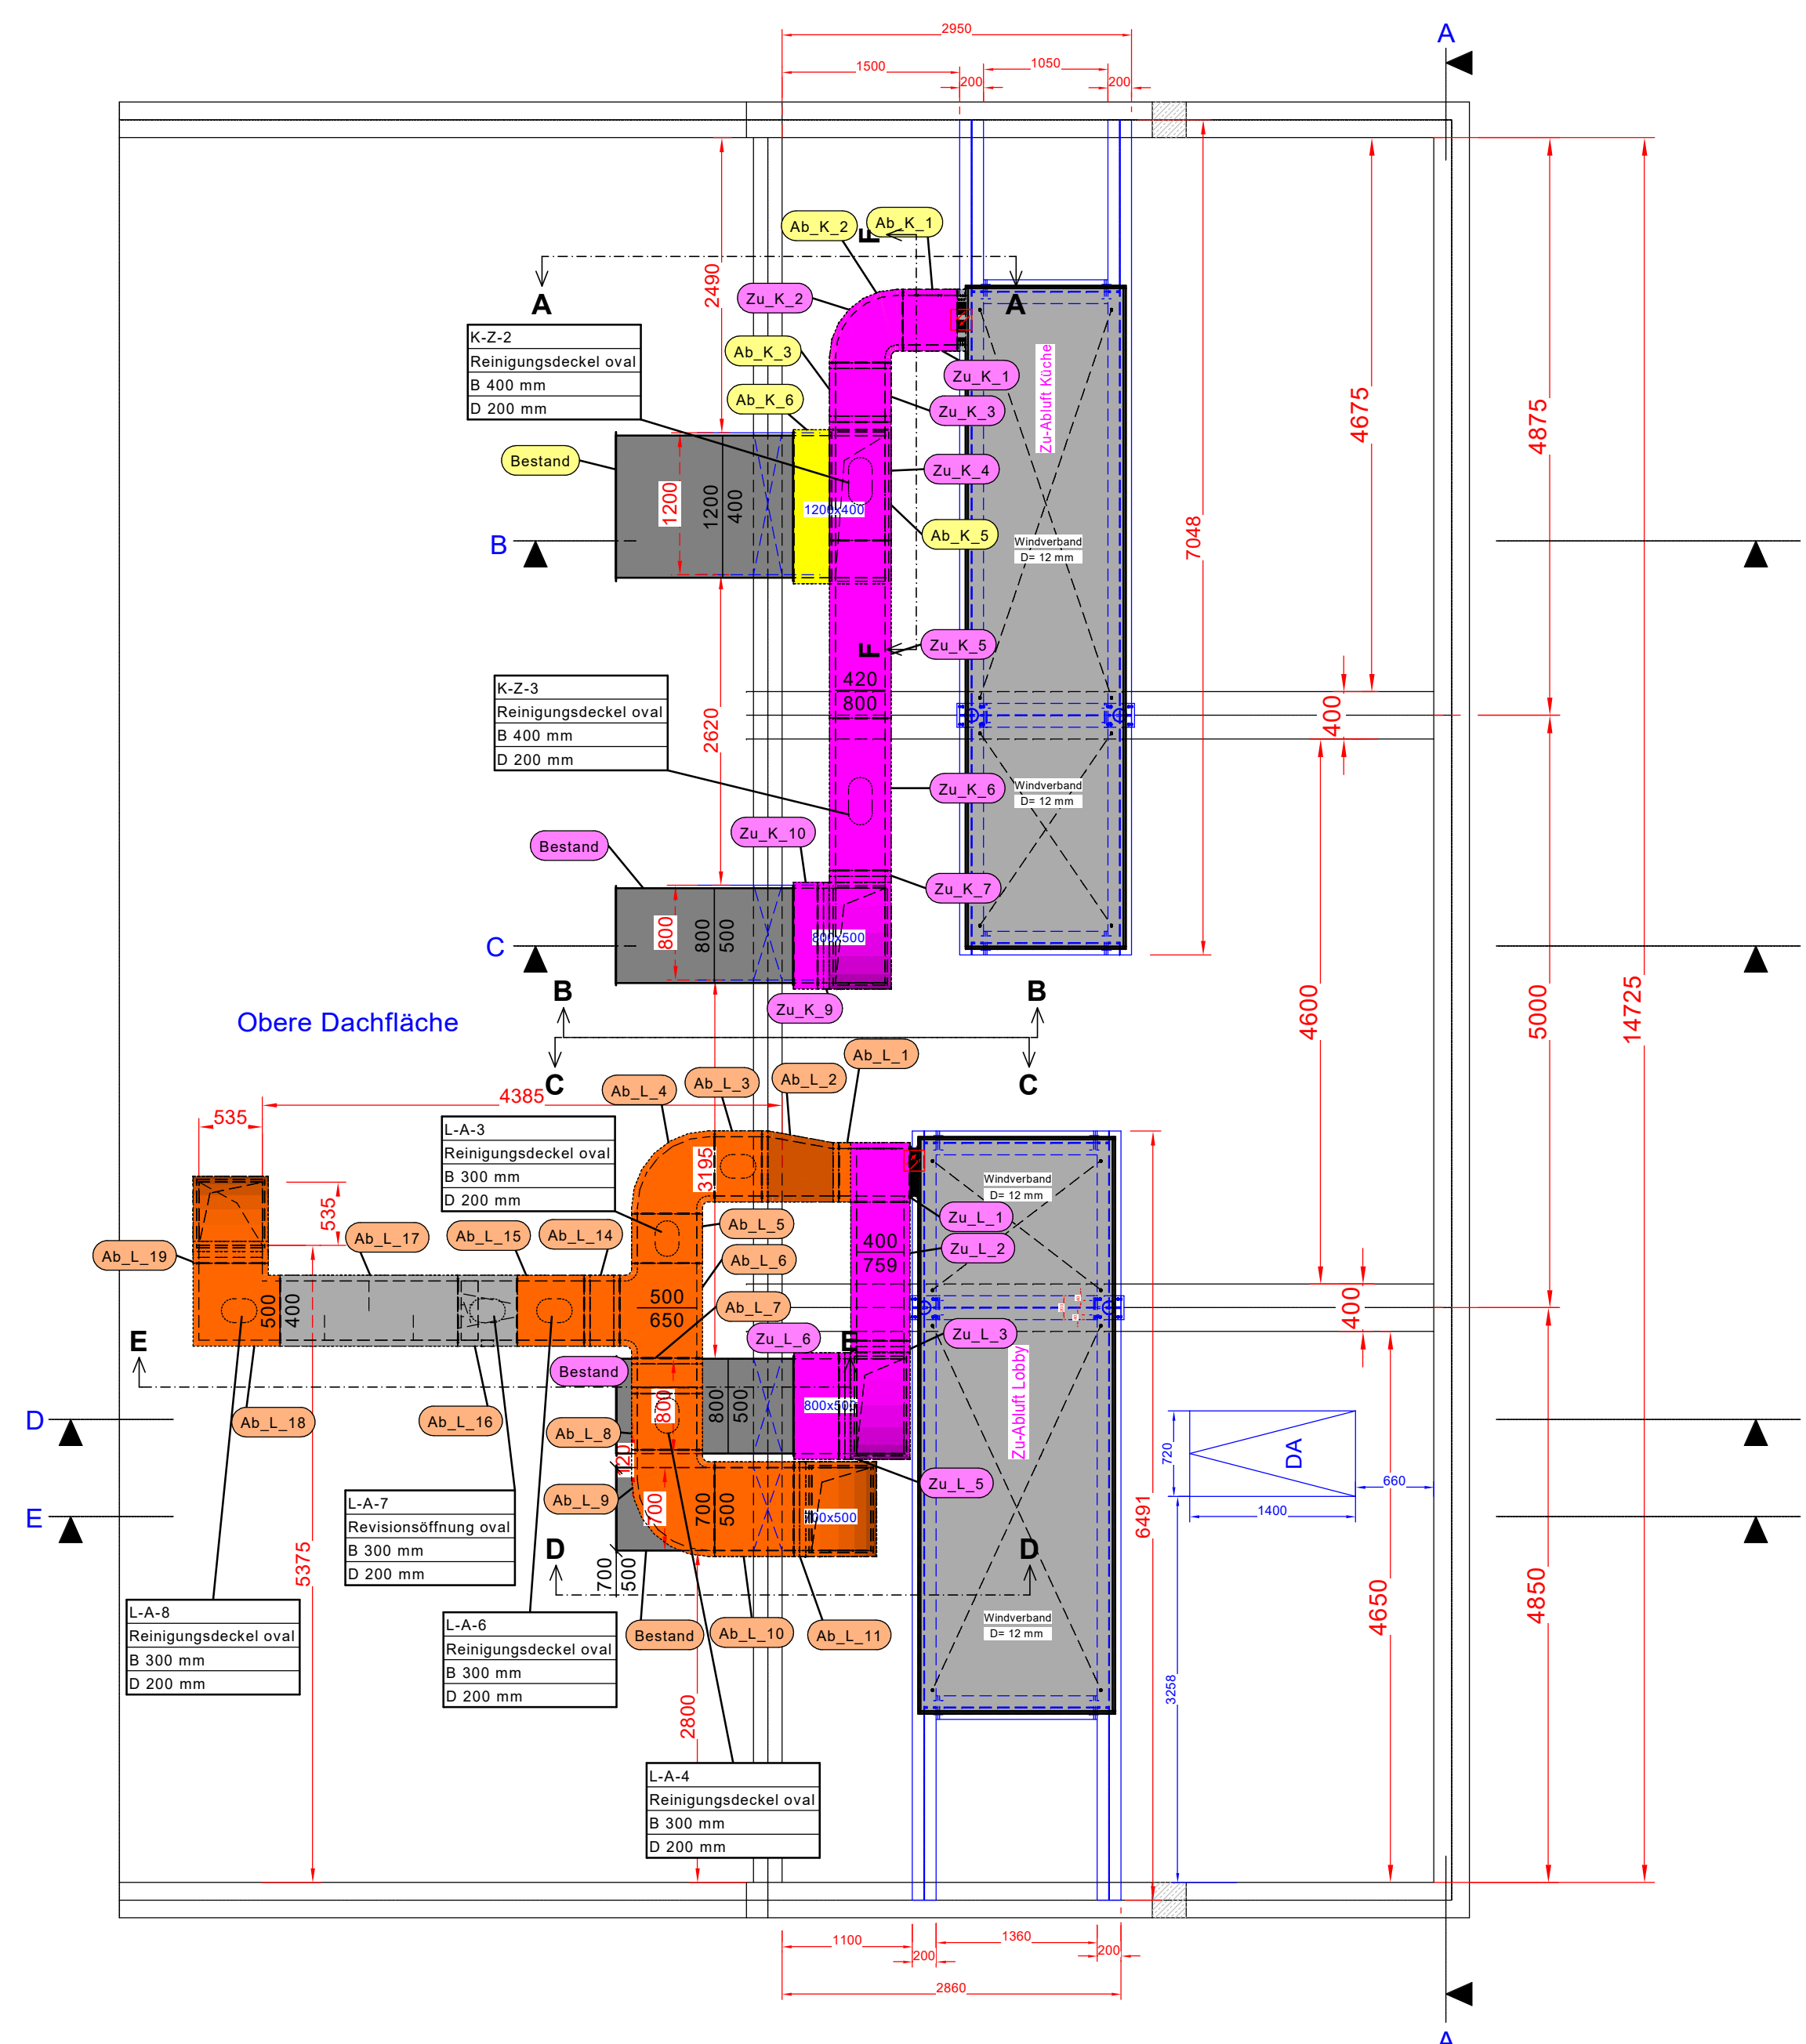
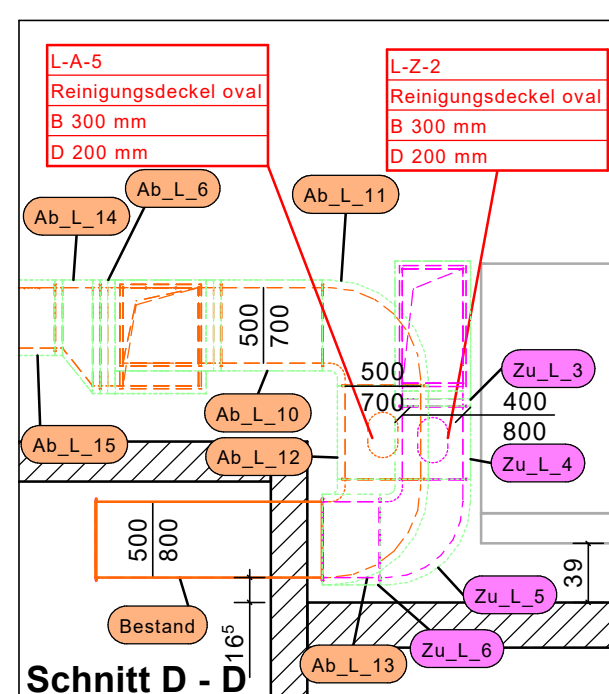
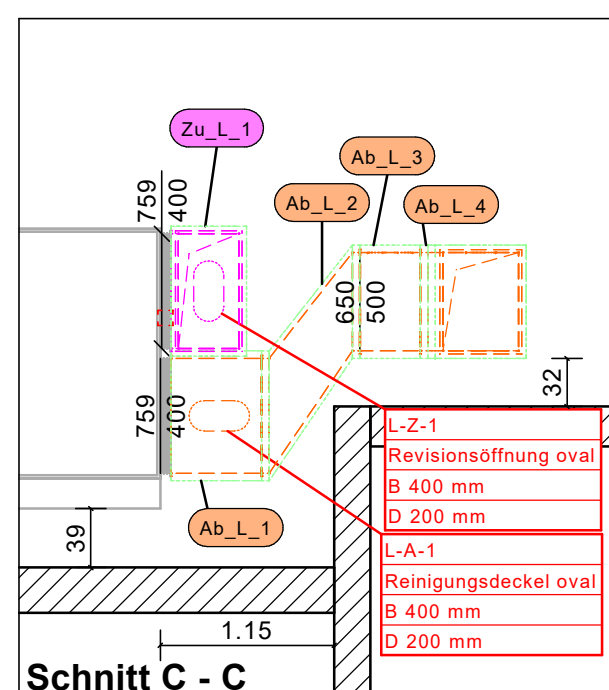
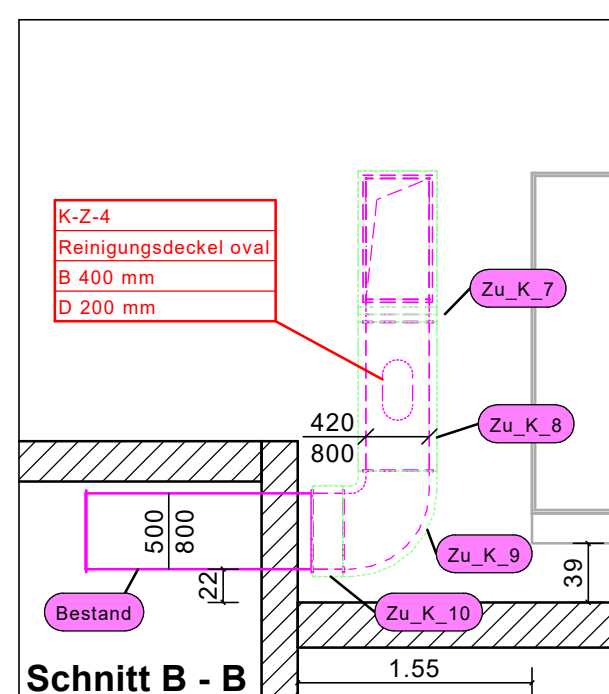
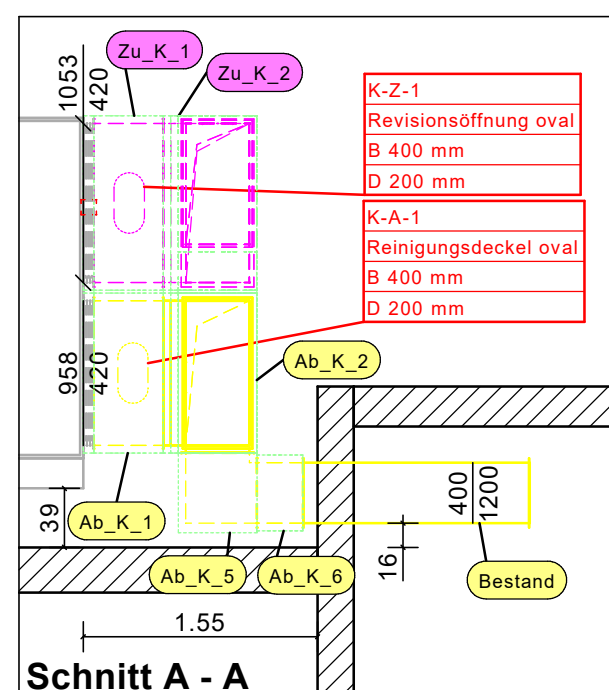
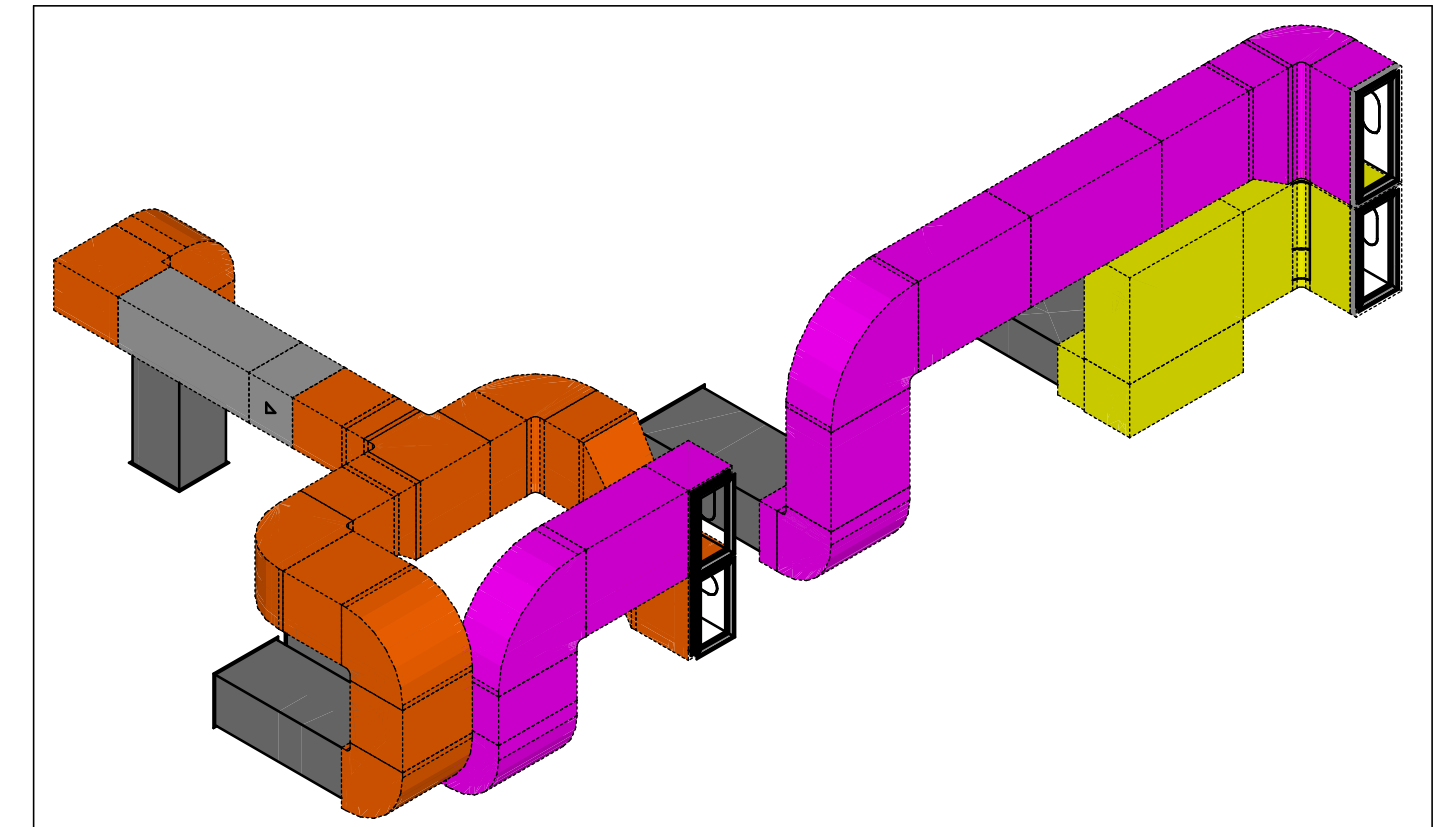
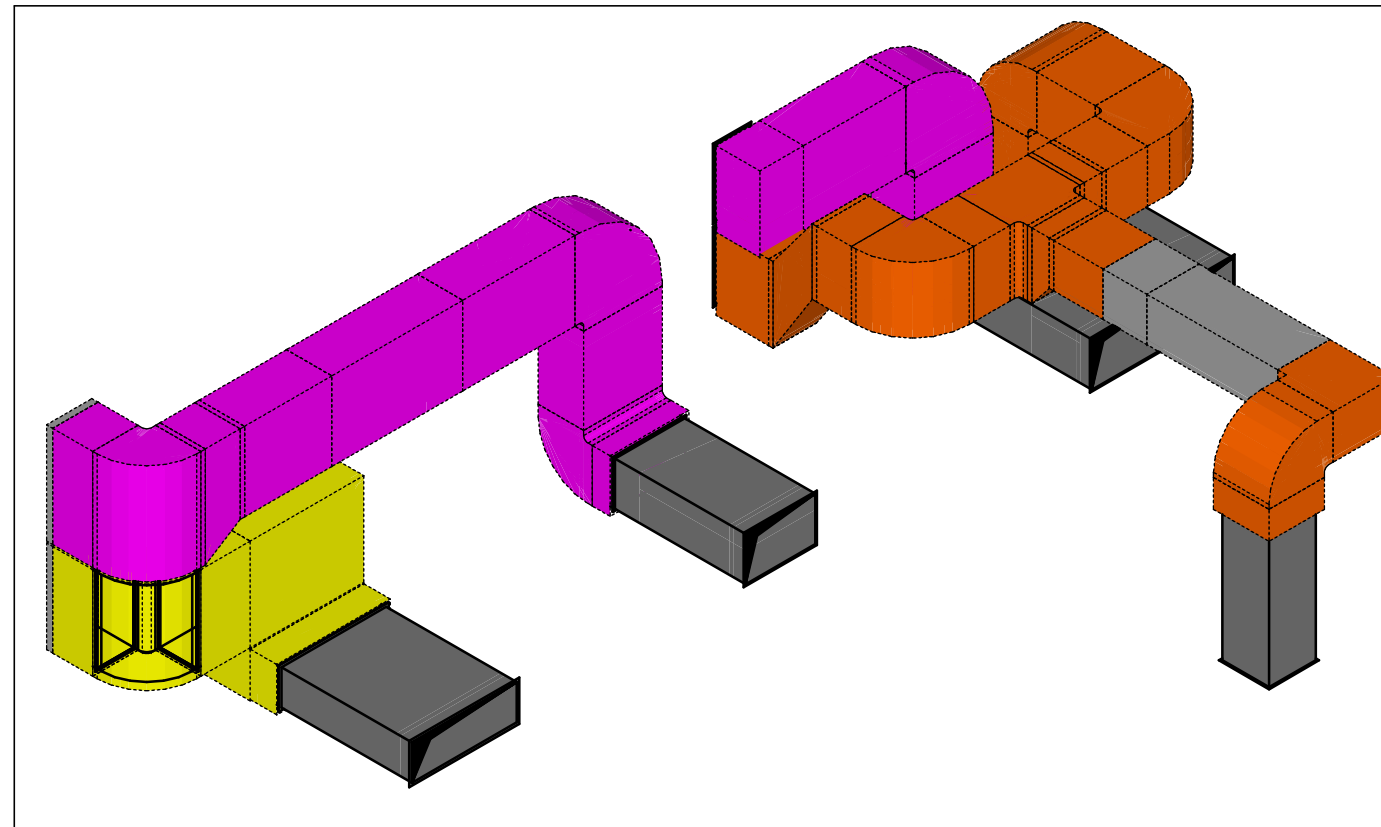
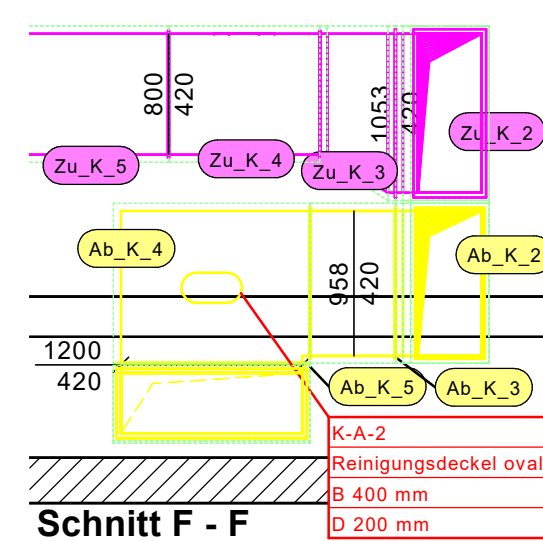
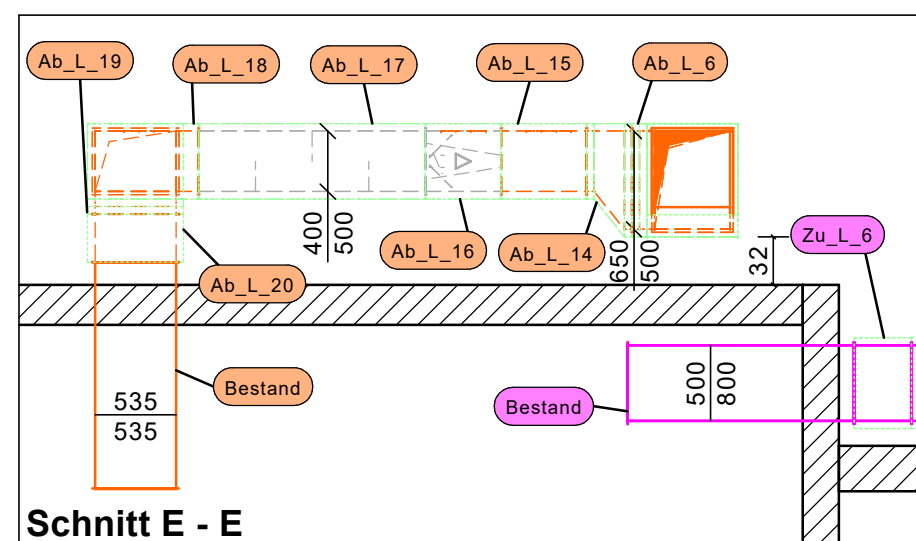




Bemerkungen:

Alle Maße (Heizkörper, Kanalabmessungen, etc.) sind am Bau zu prüfen.
Dieser Plan gilt nur in Verbindung mit den Plänen des Architekten.
Alle Differenzen sind direkt zu melden. Der Maßstab ist zu kontrollieren.


[illegible]

BESTANDSPLAN



Rox Klimatechnik GmbH
Langenbacher Str. 25, 57586 Weitefeld
Tel: 02743 - 807 0, Fax: 807 153
www.rox-online.de

Mc Donalds Immobilien GmbH
Drygalski-Allee 51
81477 München

Mc Donalds Filiale Ludwigsfelde
Parkallee 2, 14974 Ludwigsfelde

Lüftung Dachgeschoss


Mc Genshagen Stahl-UK vom 01.02.2025

REFERENZ	
1:50	
MASZTAB	
DATUM	12.05.2025

m	9-45
	PROJEKT-NE

	B-Ludwigsfelde-REV-0
--	----------------------

FREIGABE	
BLATTGRÖSSE	635 x 515 mm
GEZEICHNET	sn

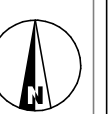

Alle Rechte dieser Zeichnung unterliegen dem Urheberrechtsschutz gemäß DIN 34